


临时用地土地复垦验收竣工图

9395.3 3529.2 9395.6 3529.2

复垦前后面积对比面积表										
一级地类		二级地类		复垦前 (公顷)	比例 (%)	拟复垦 (公顷)	比例 (%)	复垦后 (公顷)	比例 (%)	复垦前后 面积对比
06	工矿用地	0601	工业用地	0.0088	0.81%	0.0088	24.58%	0.0088	0.81%	0.0000
		小计		0.0088	0.81%	0.0088	24.58%	0.0088	0.81%	0.0000
07	住宅用地	0702	农村宅基地	1.0461	95.91%	1.0461	95.91%	1.0461	95.91%	0.0000
		小计		1.0461	95.91%	1.0461	95.91%	1.0461	95.91%	0.0000
11	水域及水利 设施用地	1109	水工建筑用地	0.0358	3.28%	0.0358	3.28%	0.0358	3.28%	0.0000
		小计		0.0358	3.28%	0.0358	3.28%	0.0358	3.28%	0.0000
总计				1.0907	100.00%	1.0907	99.19%	1.0907	100.00%	0.0000

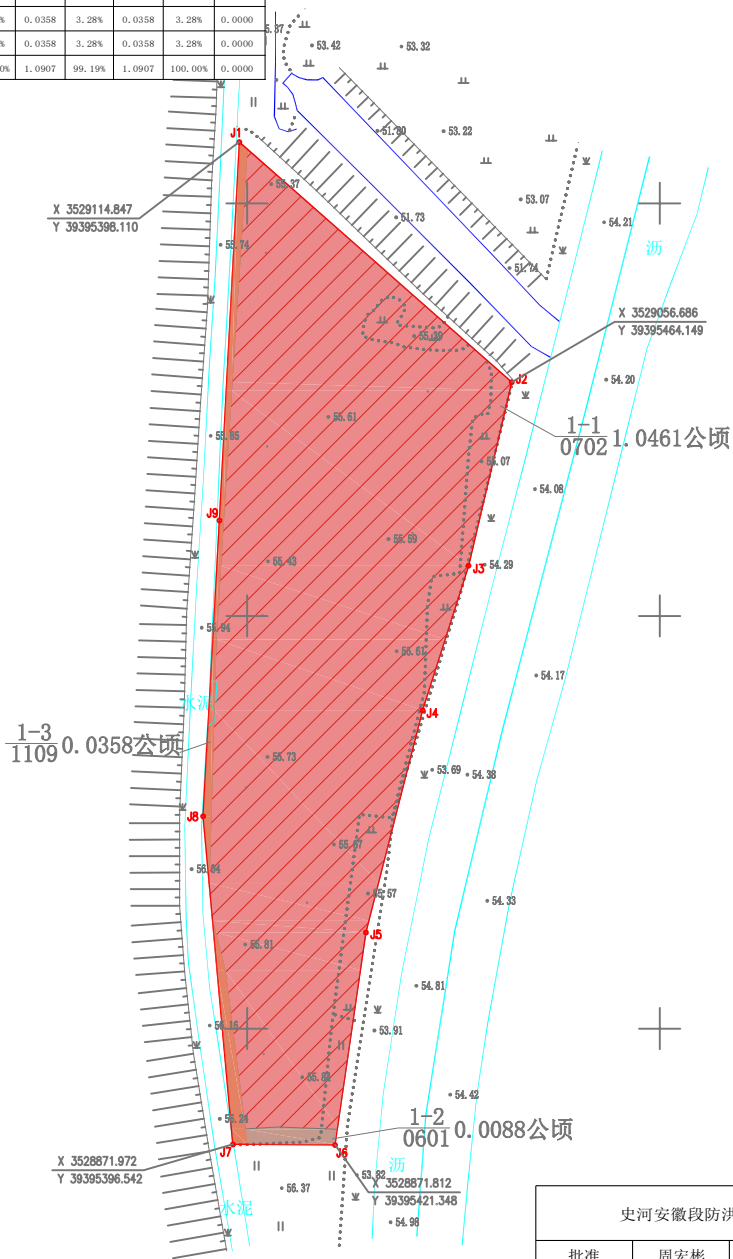

图例	
水田	水稻
旱地	抽水站
荒地	有效池塘
草地	沟渠
林地	湖泊
竹林	桥梁
斜坡	高程点
田埂	输电线
坎	配电线
地类界	灌溉线
居民房	道路
围墙	小路
等高线	坎

史河安徽段防洪治理工程临时用地土地复垦项目			
批准	周宏彬	编制单位	安徽景熙规划咨询有限公司
核定	周宏彬	比例尺	1:1000
审查	范雨		
规划	范国强	编号	01
制图	张明		
时间	2026.03		

3528.8 9395.3 9395.6 3528.8

安徽景熙规划咨询有限公司

CGCS2000 国家大地坐标系。
1985 国家高程基准，等高距为 1 米。
2017 年版图式
2026 年 3 月数字化制图

1:1000

测量员：吕翔
绘图员：吕翔
检图员：关革生